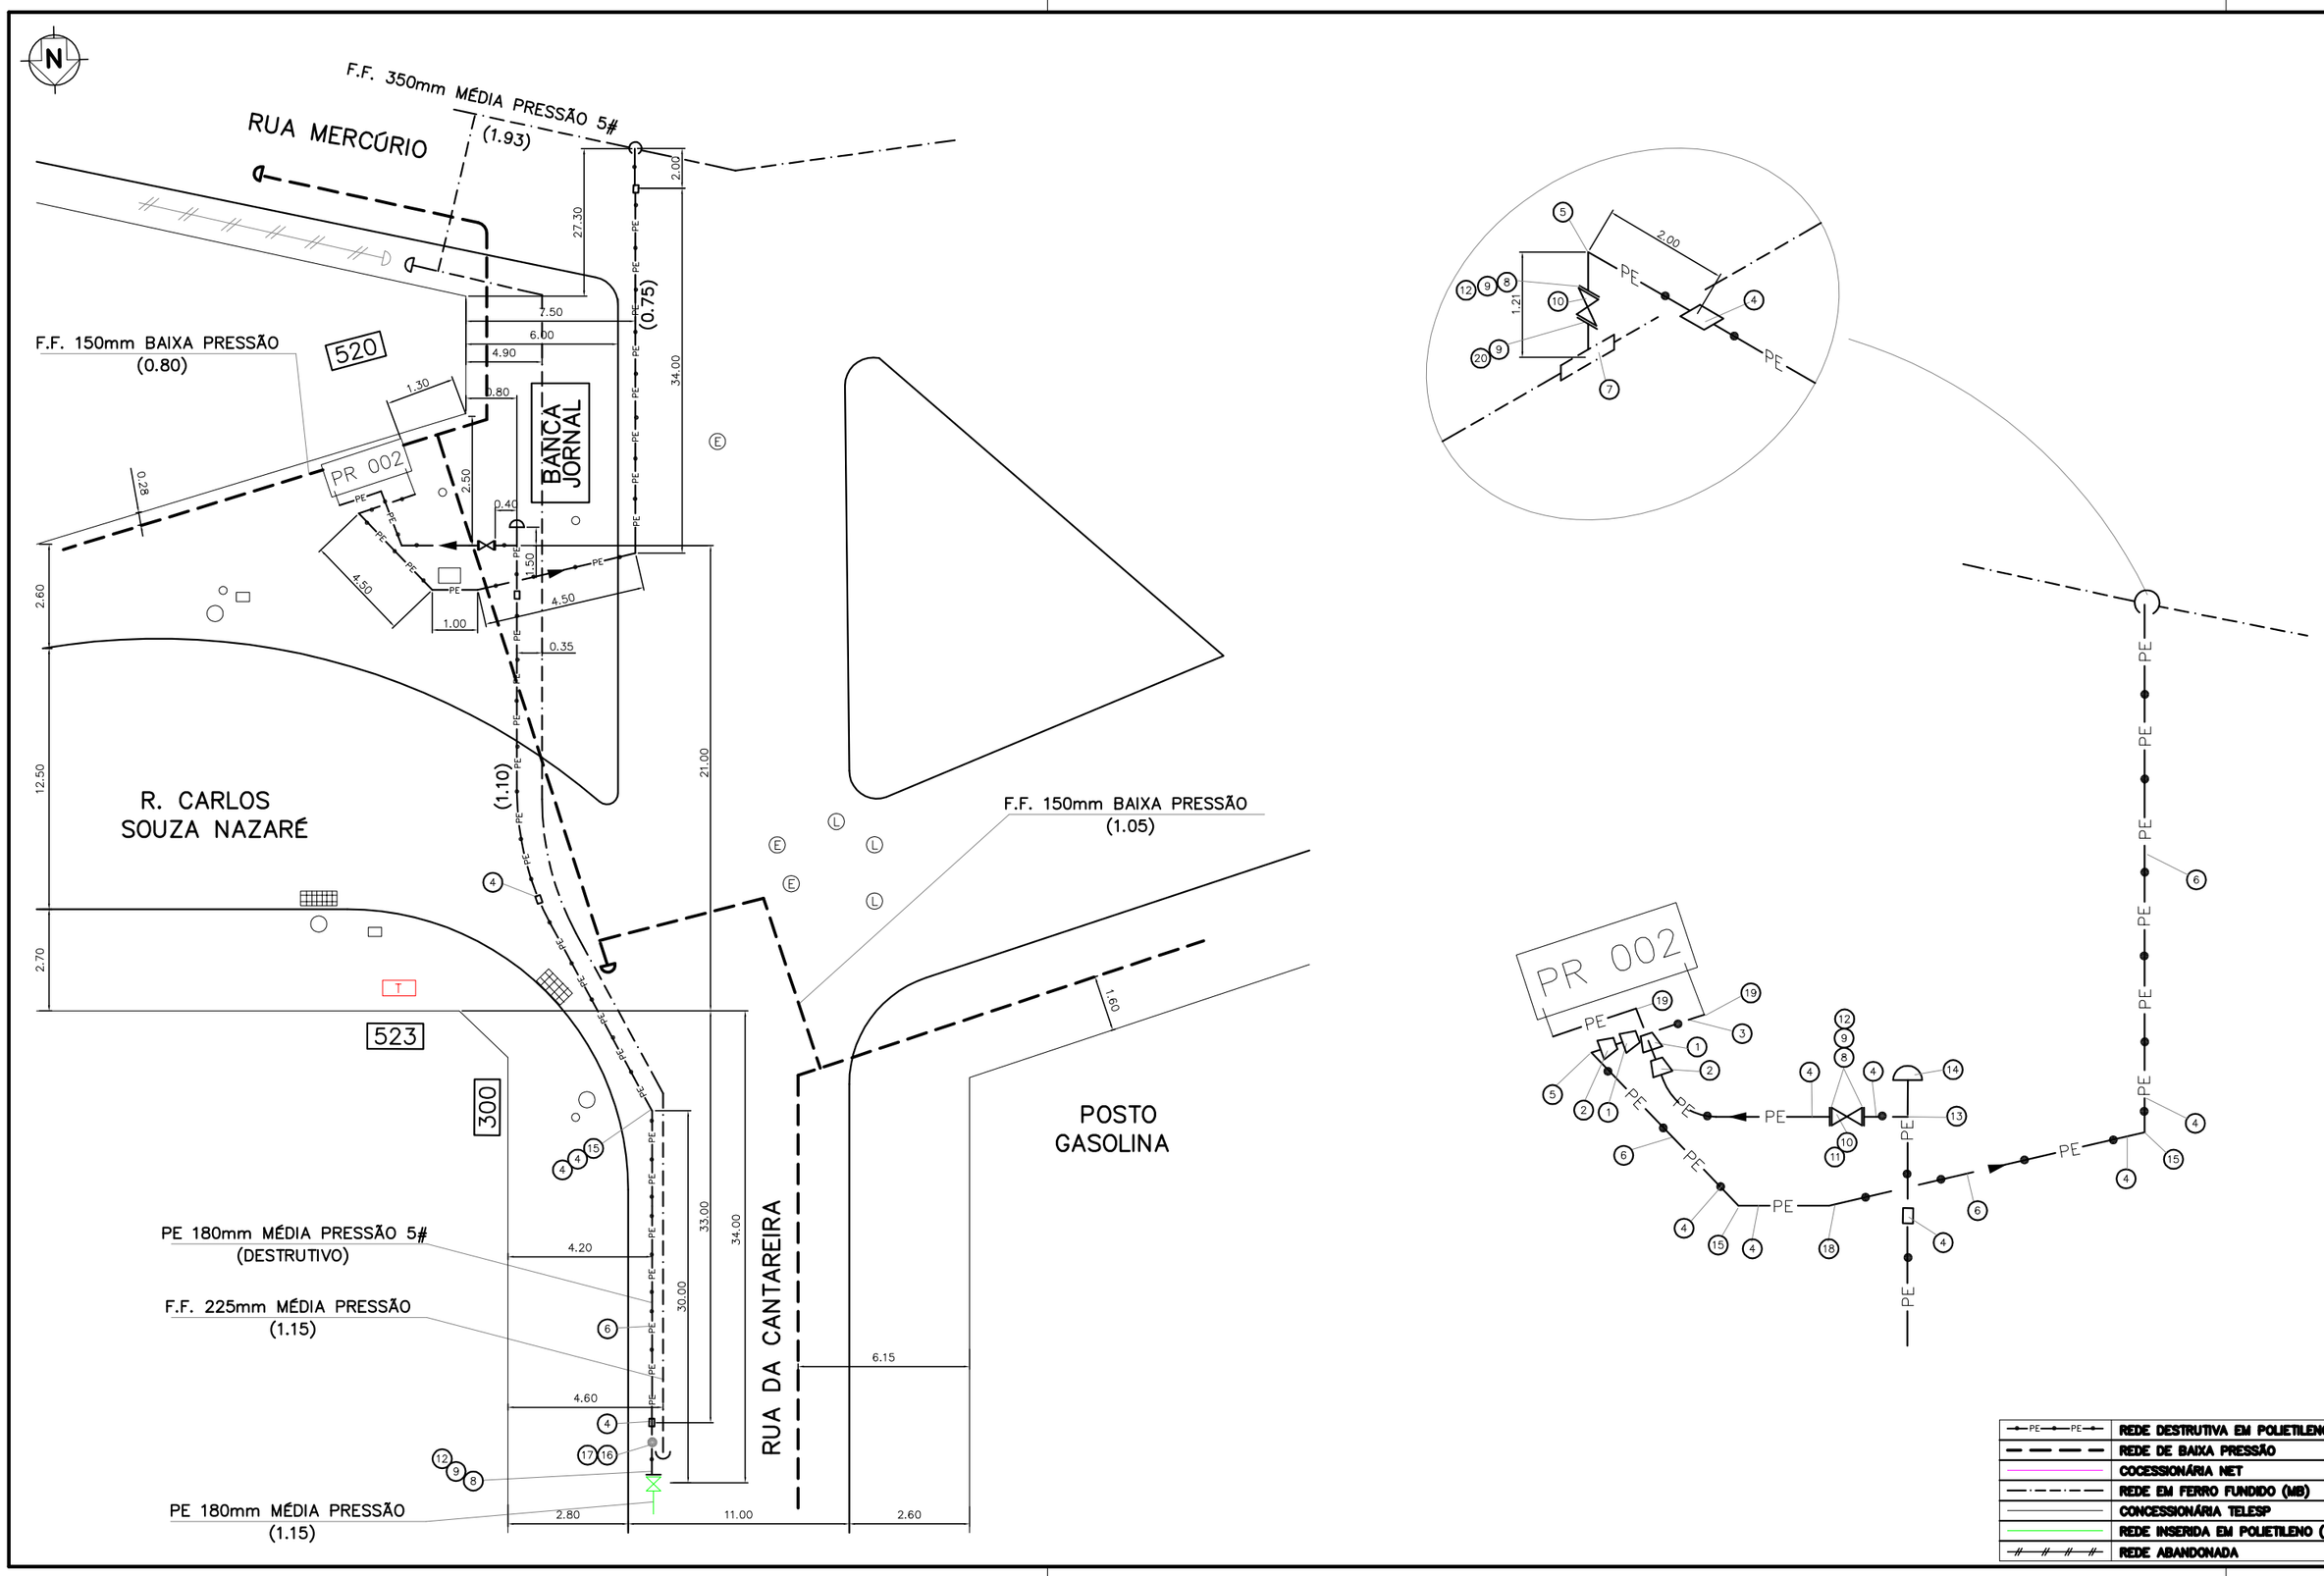

ITEM	DENOMINAÇÃO	DIMENSÕES	QUANT.	MATERIAL	CÓDIGO
20	JUNTA	ø6"	1	PAP. HIDRAULICO	02999606
19	CURVA 90° DE REDUÇÃO ES	ø90 x 63mm	2	POLIETILENO	–
18	CURVA 45° ES	ø180mm	1	POLIETILENO	02027180
17	TAMPÃO CAP	ø32mm	1	POLIETILENO	02070032
16	TE DERIVAÇÃO SELA	ø180 x 32mm	1	POLIETILENO	02077096
15	CURVA 45° PTA	ø180mm	3	POLIETILENO	02028180
14	TAMPÃO CAP	ø180mm	1	POLIETILENO	02070180
13	TE PTA	ø180mm	1	POLIETILENO	02076180
12	JUNTA PARA ADAPTADOR	ø6"	4	BORRACHA	–
11	CAIXA PARA VÁLVULA	TIPO 2	1	FERRO FUNDIDO	10750005
10	VÁLVUILA ESFERA	ø6"	2	AÇO	03200030
9	PARAFUSO ESTOJO COM PORCAS E ARRUELAS	ø3/4" X 5 1/2"	40	AÇO	10015050
8	ADAPTADOR C/ FLANGE	ø6 " x 180mm	4	FIBRA	02095060
7	LUVA TRIPARTIDA C/ DERIVAÇÃO FLANGEADA	ø14' x 6"	1	FERRO FUNDIDO	–
6	TUBO	ø180mm	97 mt	POLIETILENO	01011180
5	CURVA 90° PTA	ø180mm	1	POLIETILENO	02026180
4	LUVA ELETROFUSÃO	ø180mm	12	POLIETILENO	02051180
3	LUVA ELETROFUSÃO	ø63mm	2	POLIETILENO	02051063
2	LUVA DE REDUÇÃO PTA	ø180 x 125mm	2	POLIETILENO	02054120
1	LUVA DE REDUÇÃO PTA	ø125 x 63mm	2	POLIETILENO	02054090

PE PE	REDE DESTRUTIVA EM POLIETILENO
	REDE DE BAIXA PRESSÃO
	COCESSIONÁRIA NET
	REDE EM FERRO FUNDIDO (MB)
	CONCESSIONÁRIA TELESP
	REDE INSERIDA EM POLIETILENO (MB)
	REDE ABANDONADA

ARECCO BRASIL LTDA.

COMGÁS NATURAL

"AS BUILT" (DESMONTADA)

CARTUCHO 0013 BLIP 0390

TÍTULO

PLANTA DE SITUAÇÃO DA PR 002

RUA CARLOS SOUZA NAZARÉ x RUA DA CANTAREIRA

ENG° RESP.	CELSO F. MELLO	VISTO	DATA 23/11/00	ORÇ. 138.814/D	ESCALAS S/ESC.
DES./PROJ.	SÉRGIO MENDES		23/11/00		
APROV.COMGÁS					

Nº A-2000-002-PR

TU 108 00002 PR-AZ

FOLHA	REV.	ORGÃO
1/1	0	EEP

sit PR 002.DWG